




SÜDANSICHT

Sichtschutz und Beschattung begrünt


Sichtschutz zum öffentlichen Bereich

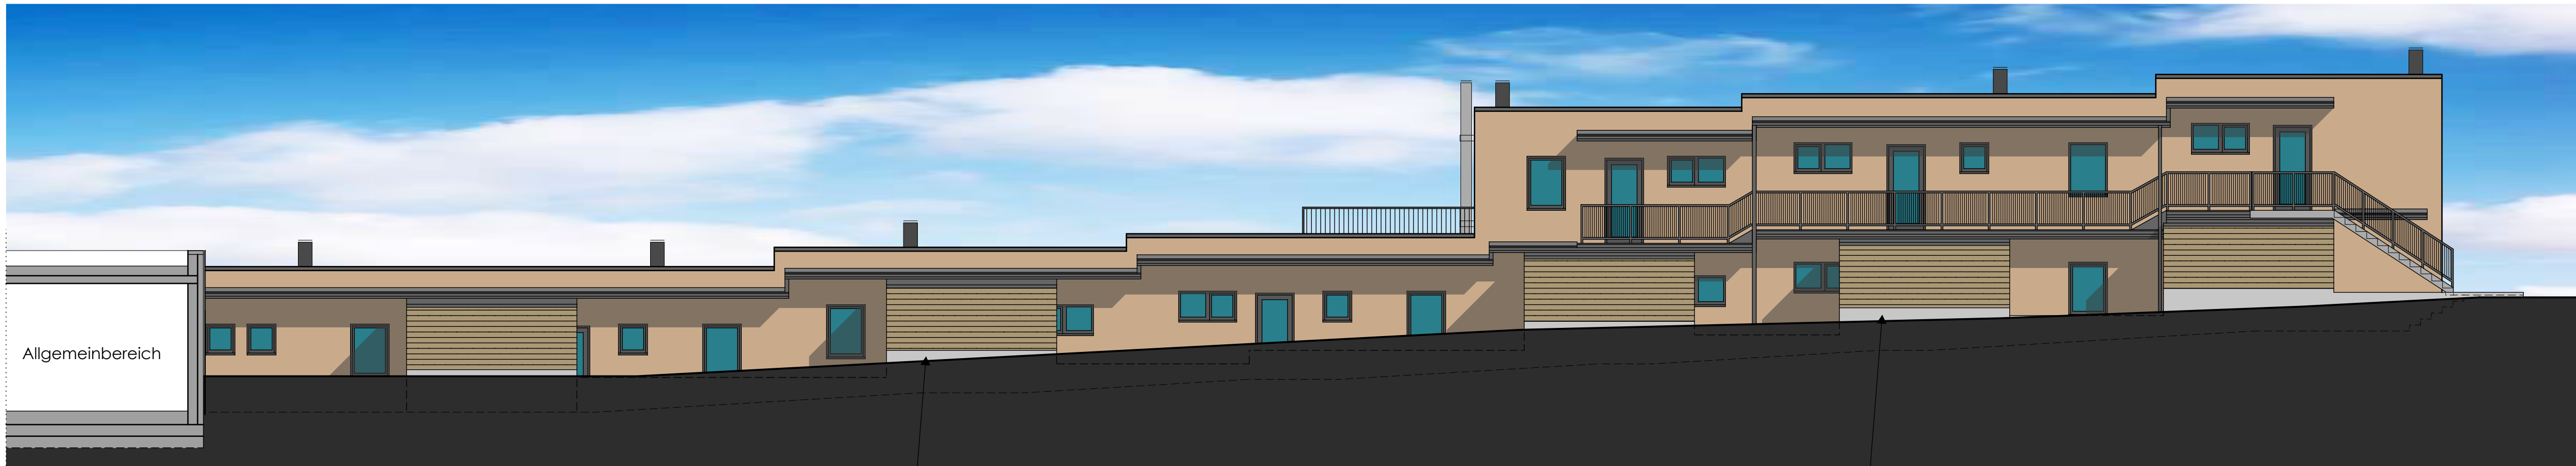


NORDANSICHT

Abstellräume


Abstellräume

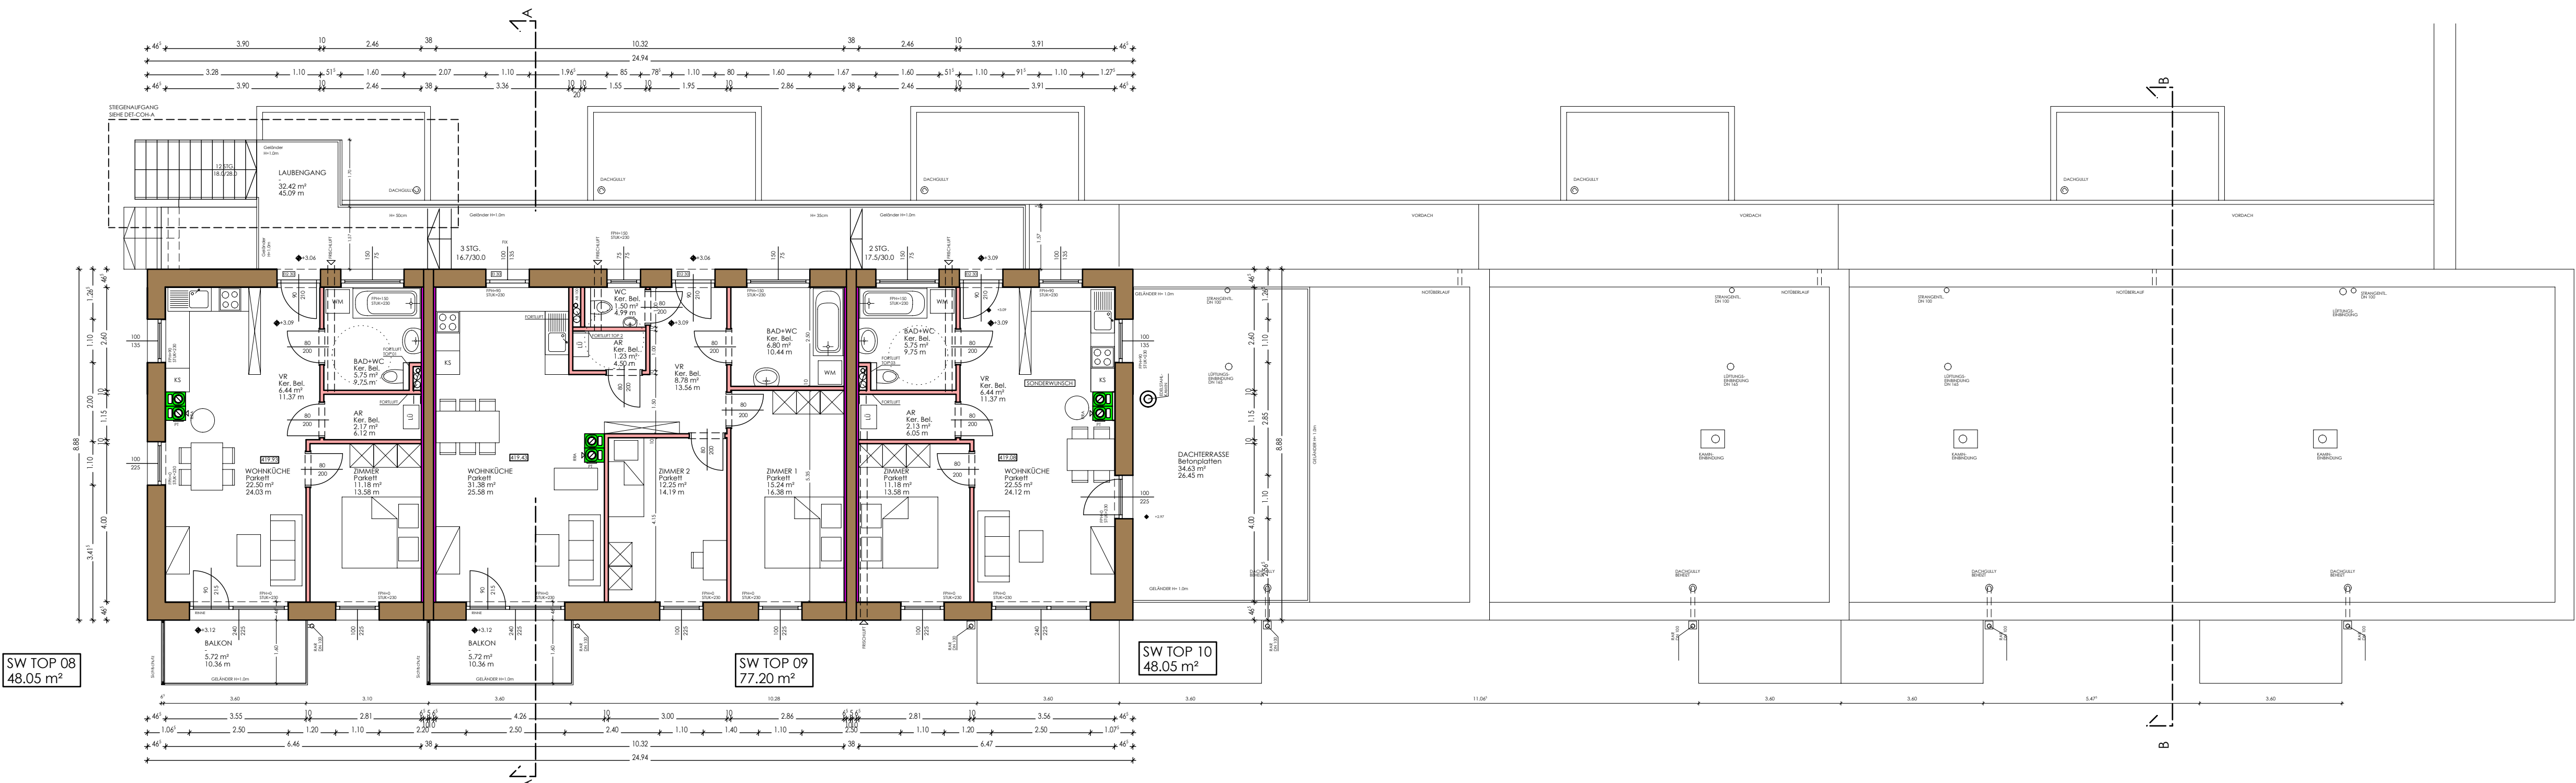


OBERGESCHOSS

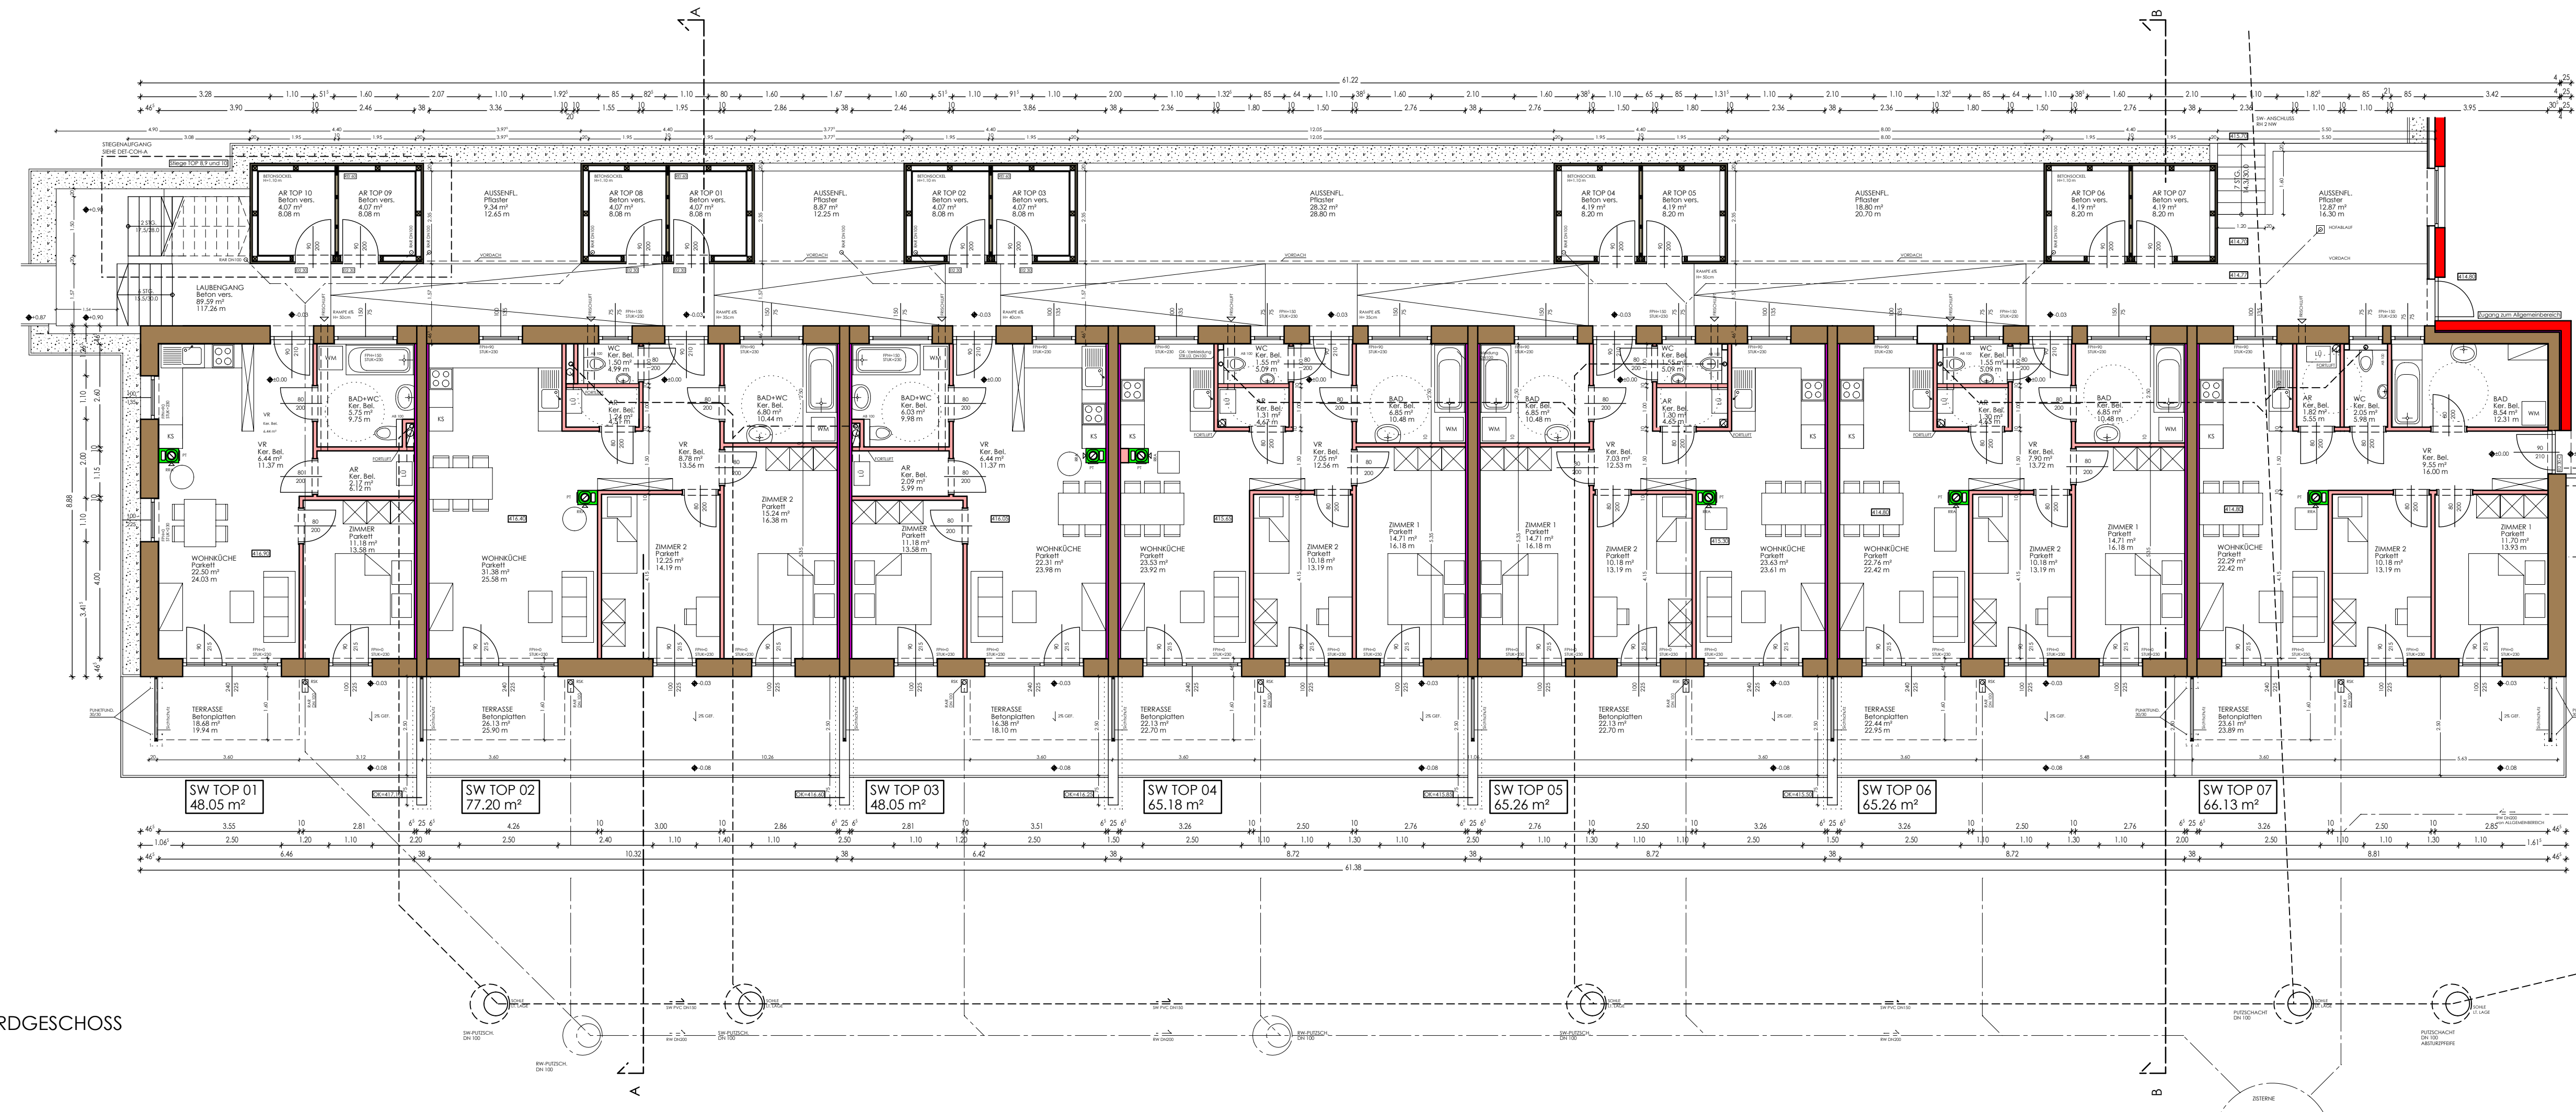


ERDGESCHOSS

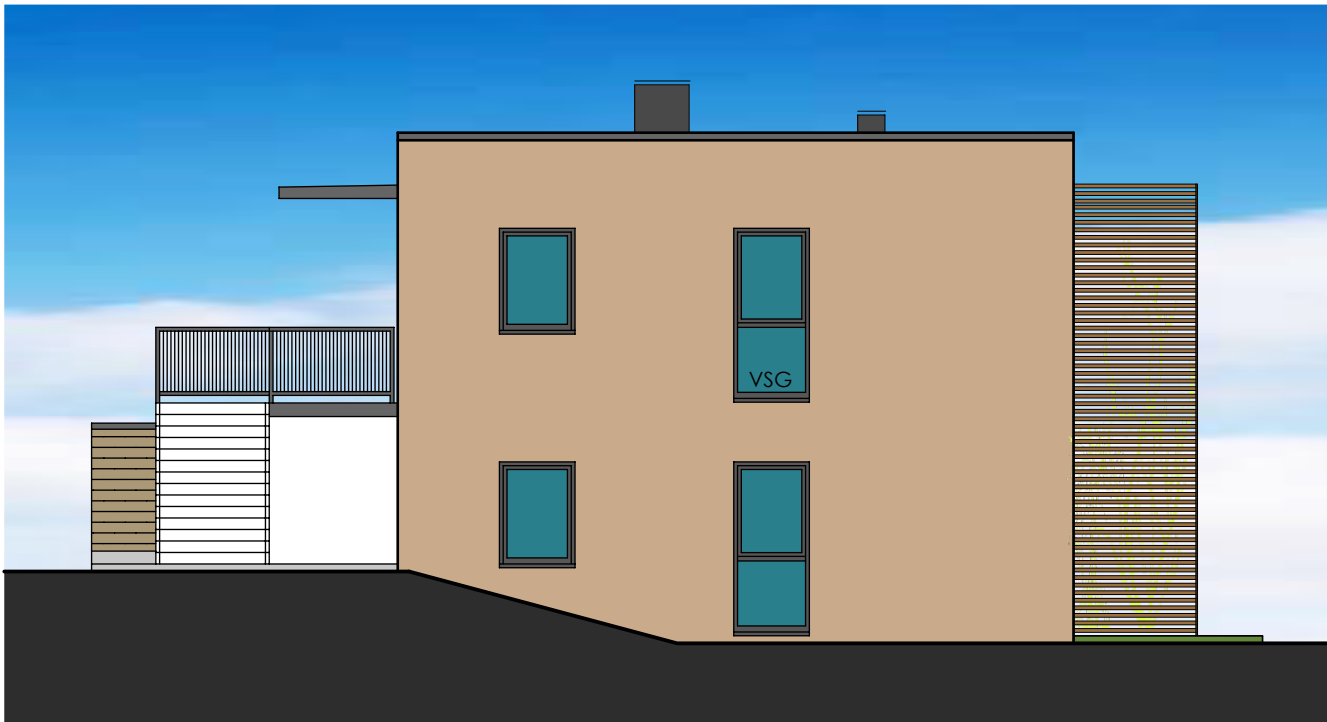

WESTANSICHT

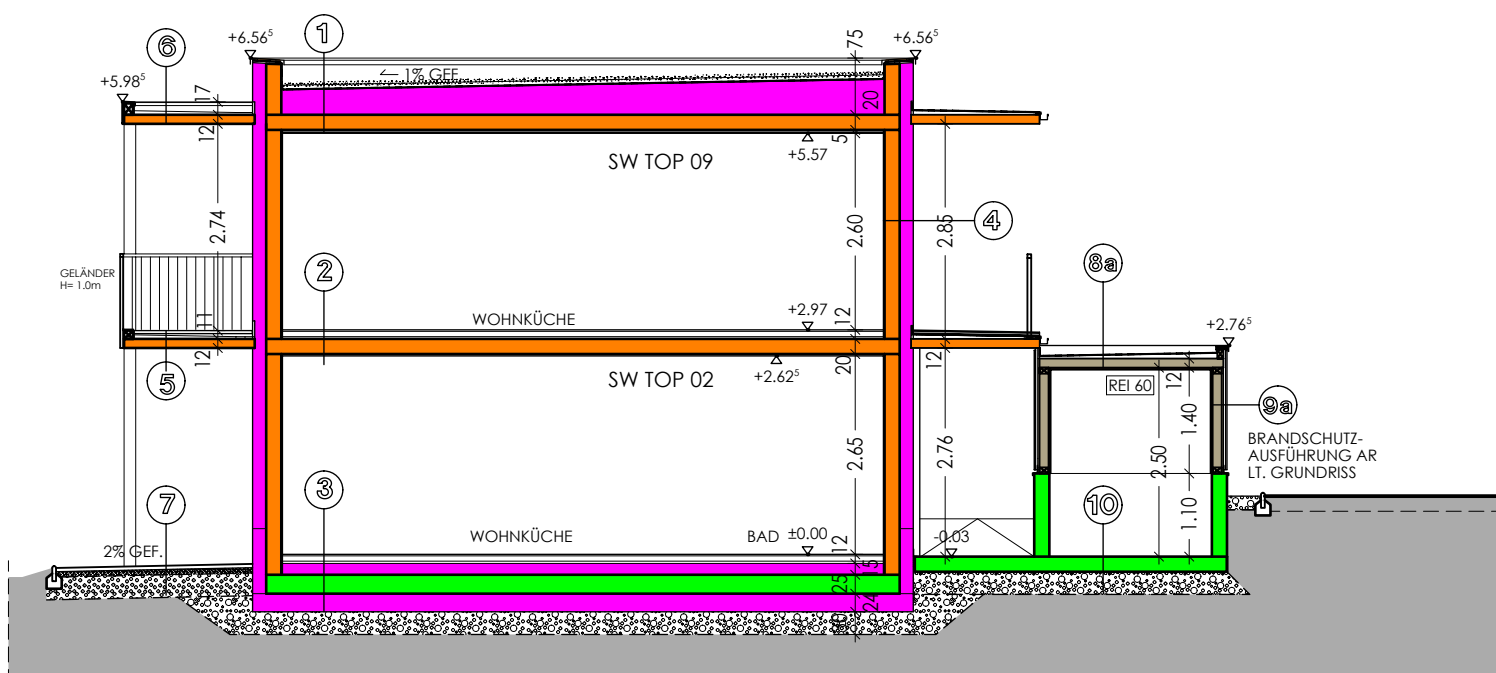

SCHNITT A-A

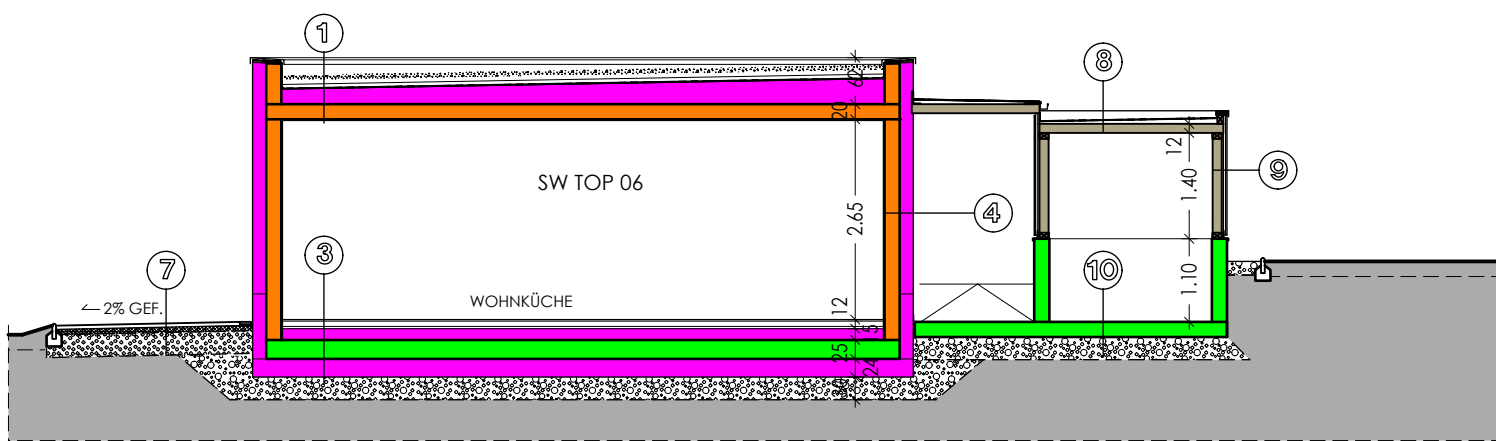

SCHNITT B-B

- 1 Kies
Schüttlage Vlies min. 300g/m²
EPDM-Plane 1,3mm, lose verlegt
Gefälleabdichtung EPS-W30
Dampfsperre
Spannplatte
Riegeldecke
Sparschalung
GK-Feuerschutzplatte
Spachtelung + Mineralwolle
5 cm
33-47 cm
2 cm
25 cm
2,2 cm
- 2 Laminat
Heizestrich
Folie
TDP
Spannplatte
Riegeldecke
Sparschalung
GK-Feuerschutzplatte
Spachtelung + Mineralwolle
1 cm
7,5 cm
5 cm
2 cm
25 cm
2,2 cm
- 3 Laminat
Heizestrich
Folie
Dämmung
Abdichtung
S16-Platte
Dämmung
Frostschutz
1 cm
7,5 cm
1 cm
13,5 cm
1 cm
25 cm
24 cm
- 4 Silikatputz
EPS
Riegelwand
dazw. Dämmung
Dampfsperre
Riegelwand
dazw. Dämmung
GIB 12,5
0,5 cm
16 cm
20 cm
5 cm
- 5 Betonplatte
Abstandhalter auf Regupol
Abdichtung EPDM
Gefälleabdichtung EPS 3,0-4,0cm
Riegeldecke
4,0 cm
3,0 cm
20,0 cm
- 6 EPDM-Plane
Gefälleabdichtung EPS
Riegeldecke
20,0 cm
- 7 Betonplatten
Spaltfüllung
Frostkoffer
Erdreich
4,0 cm
7,0 cm
30,0 cm
- 8 EPDM-Plane 1,3mm
Riegeldecke
20,0 cm
- 8a EPDM-Plane 1,3mm
Riegeldecke
2x FERMACELL Frepanel 15mm
20,0 cm
3,0 cm
- 9 Riemenschalung
Leitung schwarz gestrichen
Winddichtung Stansisol
OSB-Platte
Kantholz 8/12
2x FERMACELL Frepanel 15mm
1,8 cm
3,0 cm
2,2 cm
12,0 cm
- 9a Riemenschalung
Leitung schwarz gestrichen
Winddichtung Stansisol
OSB-Platte
Kantholz 8/12
2x FERMACELL Frepanel 15mm
1,8 cm
3,0 cm
2,2 cm
12,0 cm
- 10 Betonplatte
PE-Folie
Rüttelung
Vlies 150g/m² überlappend
20,0 cm
30,0 cm

Bauwerber: HEIMAT ÖSTERREICH GEM. WOHNUNGS- UND SIEDLUNGS GESMBH DAVIDGASSE 48 1100 WIEN		PARIE <input type="checkbox"/> A <input type="checkbox"/> B <input type="checkbox"/> C <input type="checkbox"/> D <input type="checkbox"/> E <input type="checkbox"/> F <input type="checkbox"/> G
Grundeigentümer: HEIMAT ÖSTERREICH GEM. WOHNUNGS- UND SIEDLUNGS GESMBH DAVIDGASSE 48 1100 WIEN		
Es wird bestätigt, dass der vorliegende Bestandsplan mit dem tatsächlichen Bestand per ident ist.		
Der Förderwerber		Die befugte Person
Es wird bestätigt, dass keine Mitteilung der Baubehörde gemäß 15 NO BO 1998 offen ist, und keine Untersagung durch die Baubehörde erfolgt.		
Die befugte Person		
BESTANDSPLAN		
Bauvorhaben:	"OBERWÖBLING I COHOUSING" ERRICHTUNG VON WOHNUNGEN UND REIHENHÄUSERN SOWIE EINES ALLGEMEINBEREICHES AUF DEM GRUNDSTÜCK 210/4 DER KG LANDERSDORF	
Planinhalt:	ZEILE 1 Grundrisse Schnitt Ansichten	
Masstab:	1:100	
Gez.:	AM	
Datum:	18.11.2013	
Plannr.:	BEST-COH-Z1	
 ARCHITEKT JÜRGEN FUCHSBERGER ZIVILTECHNIKER GMBH 3300 Amstetten, Am Kreuzberg 1a Tel.: 07472/61 800-0, Fax: 07472/61 800-8 E-Mail: office@architekt-fuchsberger.at, www.architekt-fuchsberger.at		