






NORDANSICHT




SÜDANSICHT

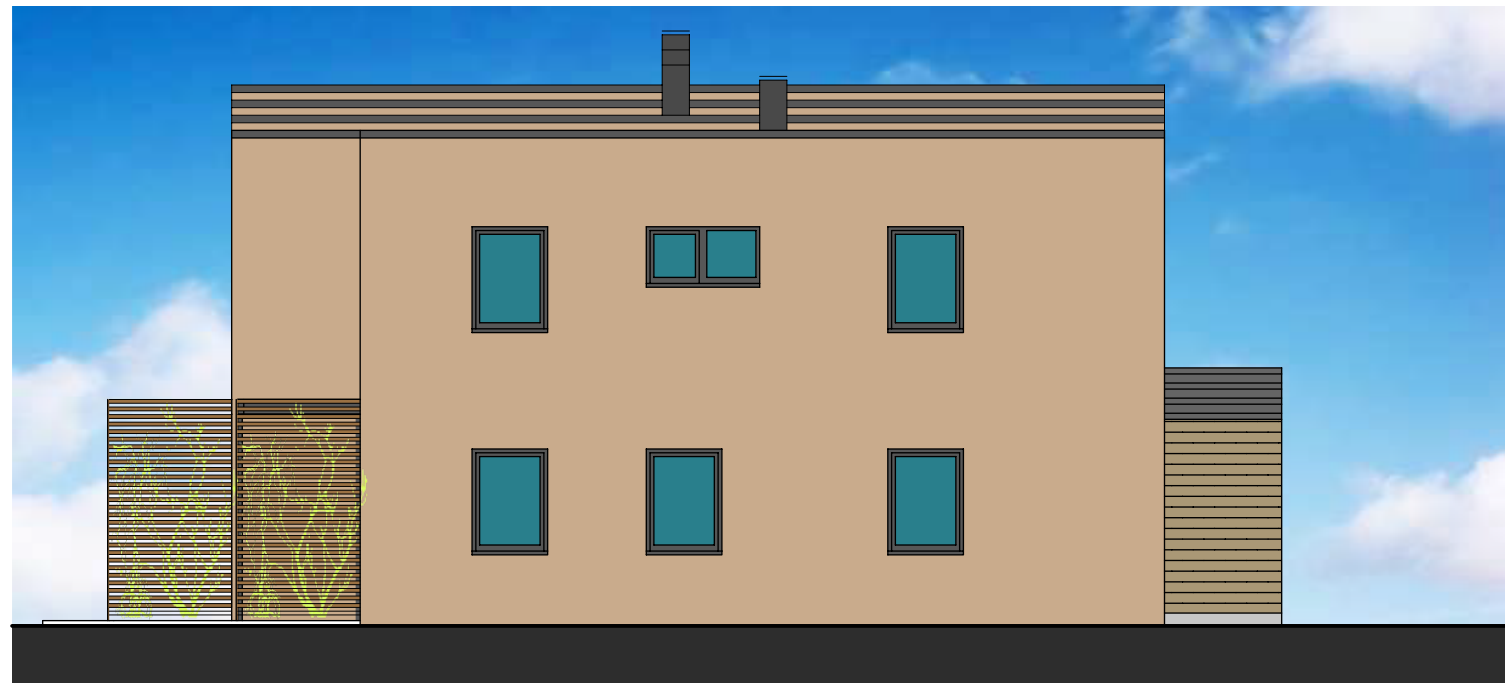

OSTANSICHT

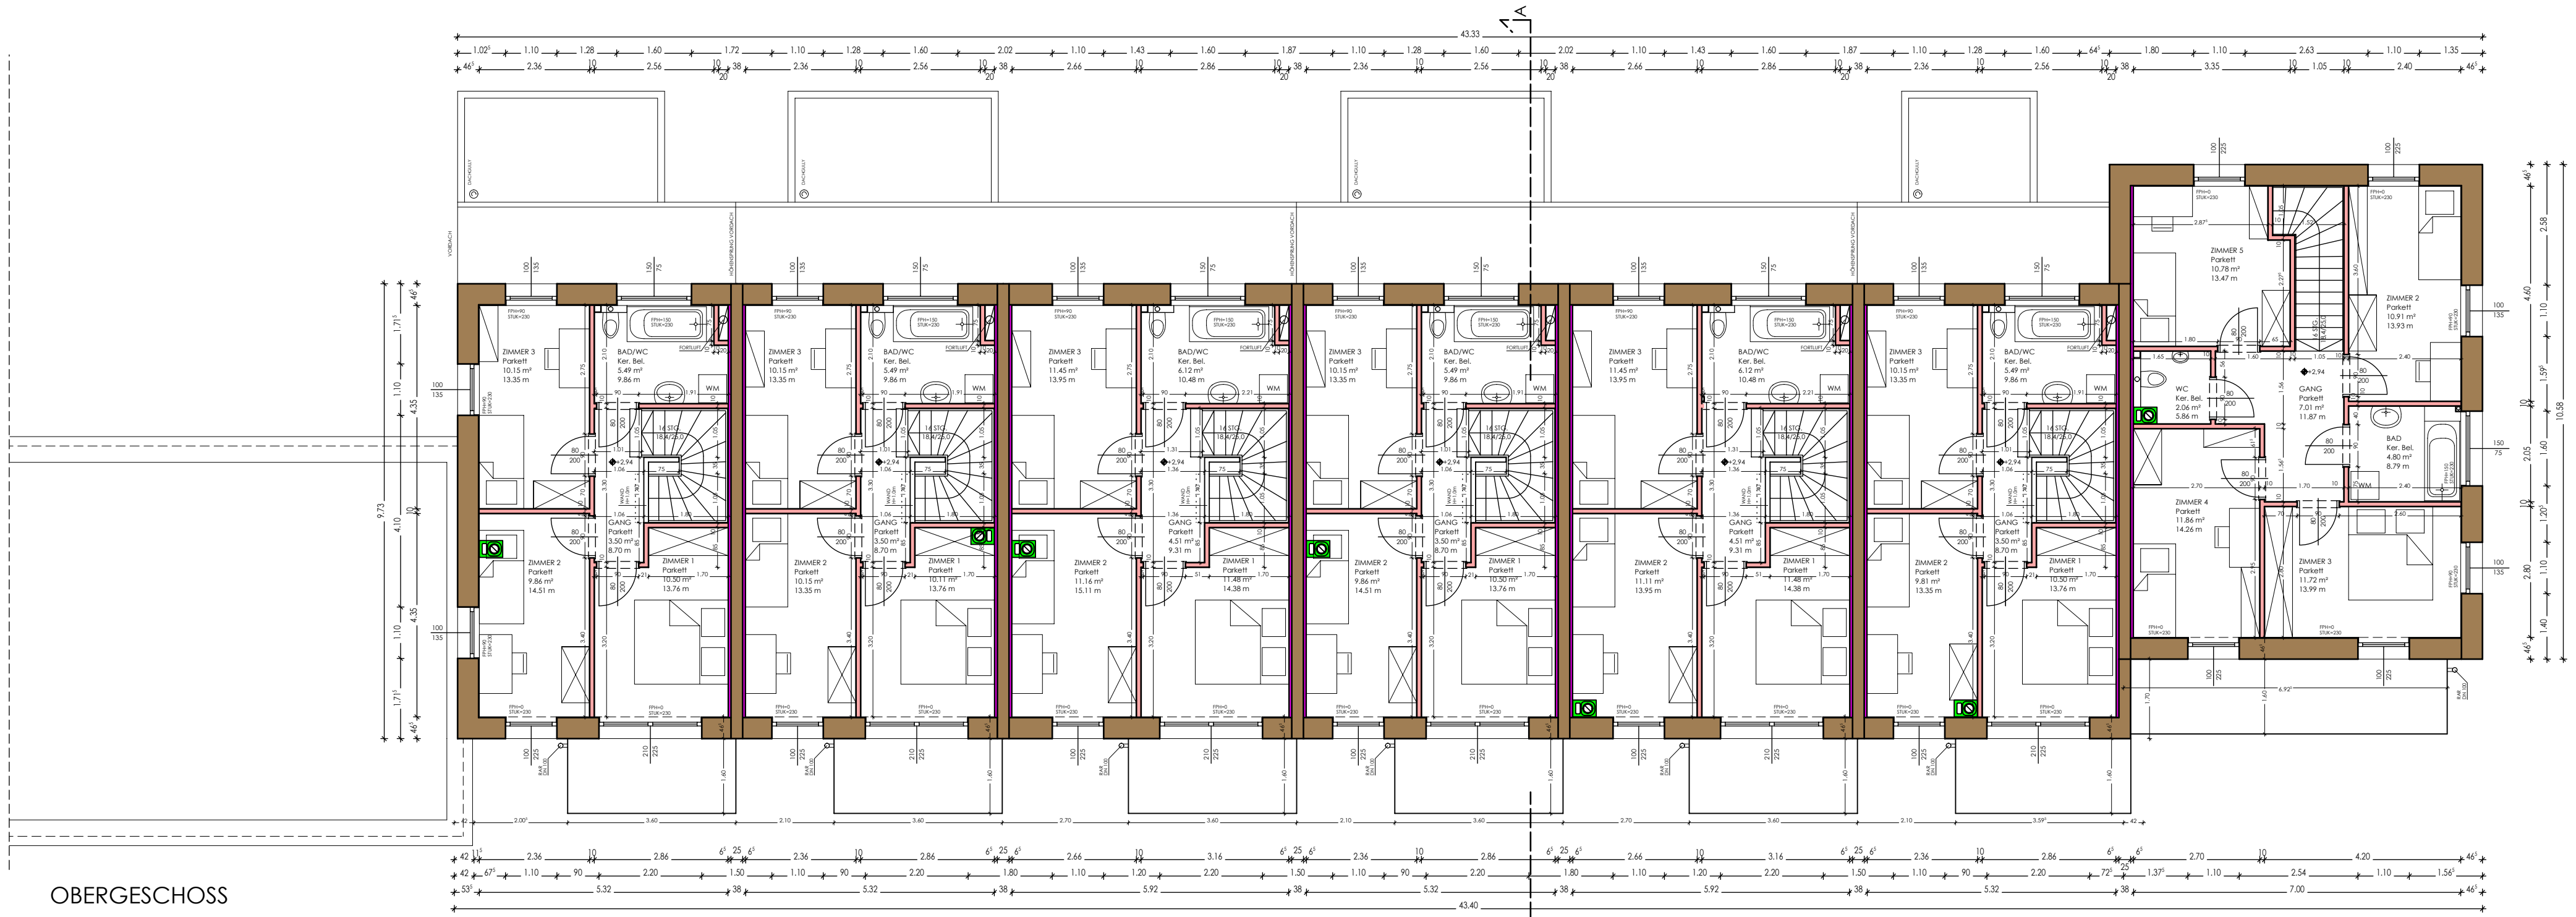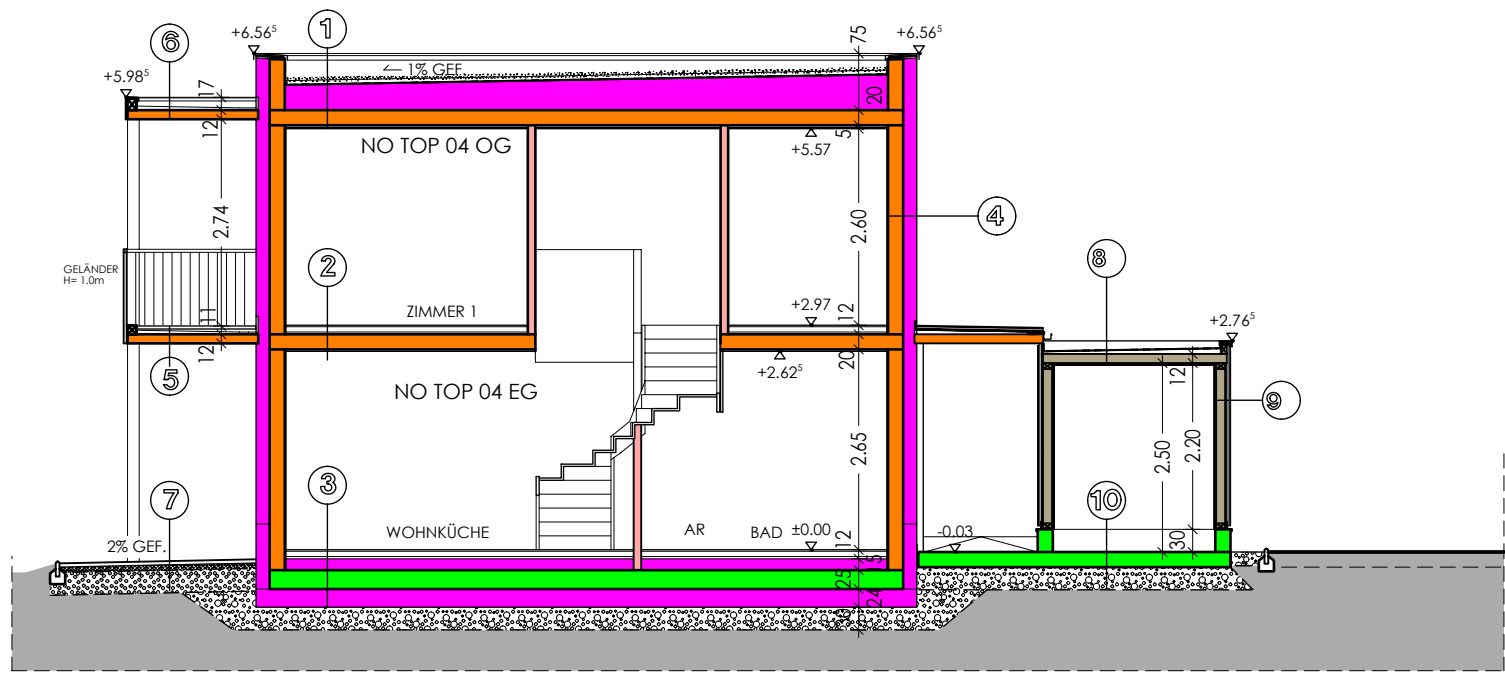

OBERGESCHOSS

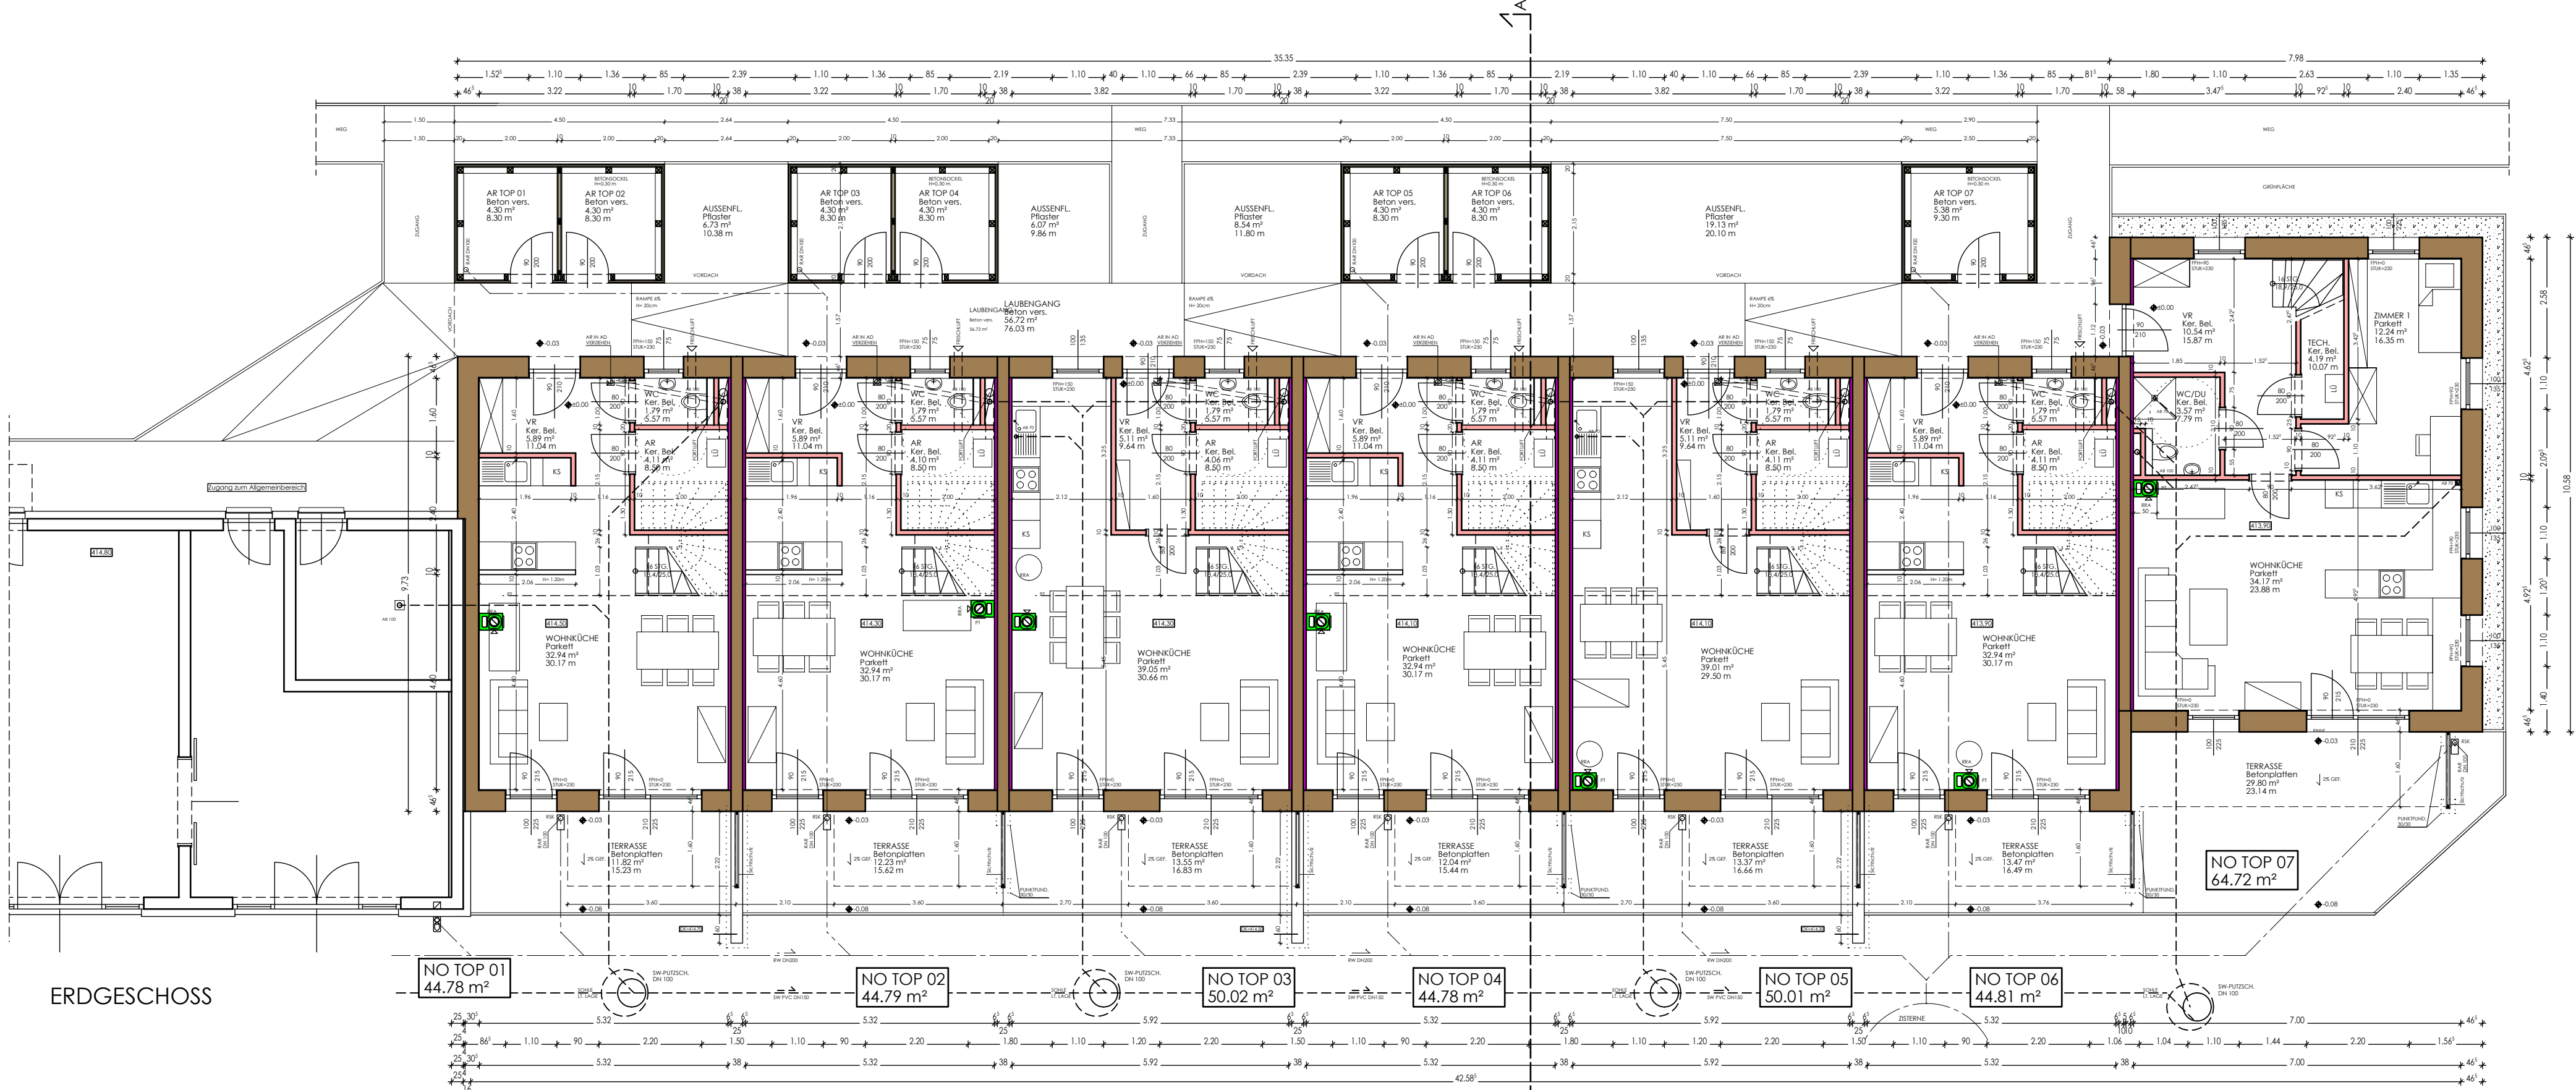

ERDGESCHOSS

- 1  
Kies  
Schutzlage Vlies min. 300g/m<sup>2</sup>  
EPDM-Plane 1.3mm, lose verlegt  
Gefälledämmung EPS-W30  
Dampfsperre  
Spannplatte  
Riegeldecke  
Sparschalung  
GK-Feuerschutzplatte  
Spachtelung + Mineralfarbe  
5 cm  
33-47 cm  
2 cm  
25 cm  
2.2 cm
- 2  
Laminat  
Heizestrich  
Folie  
TDP  
Spannplatte  
Riegeldecke  
Sparschalung  
GK-Feuerschutzplatte  
Spachtelung + Mineralfarbe  
1 cm  
7.5 cm  
5 cm  
2 cm  
25 cm  
2.2 cm
- 3  
Laminat  
Heizestrich  
Folie  
Dämmung  
Abdichtung  
STB-Platte  
Dämmung  
Frostschutz  
1 cm  
7.5 cm  
13.5 cm  
1 cm  
25 cm  
24 cm
- 4  
Silikatputz  
EPS  
Riegelwand  
GKw, Dämmung  
Dampfsperre  
Riegelwand  
GKw, Dämmung  
GK8 12.5  
0.5 cm  
16 cm  
20 cm  
5 cm
- 5  
Betonplatte  
Asbestschutt auf Regupol  
Abdichtung EPDM  
Gefälledämmung EPS 3.0-6.0cm  
Riegeldecke  
4.0 cm  
7.0 cm  
3.0 cm  
20.0 cm
- 6  
EPDM-Plane  
Gefälledämmung EPS  
Riegeldecke  
20.0 cm
- 7  
Betonplatten  
Spaltfüllung  
Frostkoffer  
Erdbreich  
4.0 cm  
7.0 cm  
3.0 cm  
30.0 cm
- 8  
EPDM-Plane 1.3mm  
Riegeldecke  
20.0 cm
- 8a  
EPDM-Plane 1.3mm  
Riegeldecke  
2x FERMACELL Firepanel 15mm  
20.0 cm  
3.0 cm
- 9  
Riemenschalung  
Lattung schwarz gestrichen  
Winddichtung Stomisol  
OSB-Platte  
Kantholz 8/12  
1.8 cm  
3.0 cm  
12.0 cm  
2.2 cm  
3.0 cm
- 9a  
Riemenschalung  
Lattung schwarz gestrichen  
Winddichtung Stomisol  
OSB-Platte  
Kantholz 8/12  
2x FERMACELL Firepanel 15mm  
1.8 cm  
3.0 cm  
12.0 cm  
2.2 cm  
3.0 cm
- 10  
Betonplatte  
PE-Folie  
Rollenung  
Vlies 150g/m<sup>2</sup> überlappend  
20.0 cm  
30.0 cm

Bauwerber: HEIMAT ÖSTERREICH GEM. WOHNUNGS- UND SIEDLUNGS GESMBH DAVIDGASSE 48 1100 WIEN	
Grundeigentümer: HEIMAT ÖSTERREICH GEM. WOHNUNGS- UND SIEDLUNGS GESMBH DAVIDGASSE 48 1100 WIEN	
Es wird bestätigt, dass der vorliegende Bestandsplan mit dem tatsächlichen Bestand per ..... ident ist.	PARIE <input type="checkbox"/> A <input type="checkbox"/> B <input type="checkbox"/> C <input type="checkbox"/> D <input type="checkbox"/> E <input type="checkbox"/> F <input type="checkbox"/> G
Der Förderwerber Die befugte Person	
Es wird bestätigt, dass keine Mitteilung der Baubehörde gem8 15 NO BO 1996 offen ist, und keine Untersuchung durch die Baubehörde erfolgt.	
Die befugte Person	

## BESTANDSPLAN

Bauvorhaben:	"OBERWÖLBUNG I COHOUSING" ERRICHTUNG VON WOHNUNGEN UND REIHENHÄUSERN SOWIE EINES ALLGEMEINBEREICHES AUF DEM GRUNDSTÜCK 210/4 DER KG LANDERSDORF
Planinhalt:	ZEILE 3 Grundrisse Schnitt Ansichten
Masstab:	1:100
Gez.:	AM
Datum:	18.11.2013
Plannr.:	BEST-COH-Z3
ARCHITEKT JÜRGEN FUCHSBERGER ZIVILTECHNIKER GMBH 3300 Amstetten, Am Kreuzberg 1a Tel.: 074722/61 800-0, Fax: 074722/61 800-8 Email: office@fuchsberger-architekt.com, www.fuchsberger-architekt.com	